

BIURO USŁUG GEODEZYJNYCH
Bogdan Wereszczyński
09-472 Słupno, Cekanowo, Leśna 15
tel. 24 262-74-78, 602740621
NIP 774-107-52-65

Obręb Słupno
Gmina Słupno
Pow. płocki


SKALA 1:1000
MAPA INWENTARYZACJI POWYKONAWCZEJ
FRAGMENTU SIECI KANALIZACJI SANITARNEJ
do dz. 200/3

Fragment arkusza mapy nr: 262.114.164

Lokalizacja zgodna z proj ZUD
517/2010 z dn. 30-06-2010

Cekanowo dn. 2011-11-07

GEODETA UPRAWNIONY
inż. Bogdan Wereszczyński
198/9 Nr. zezw. 20254

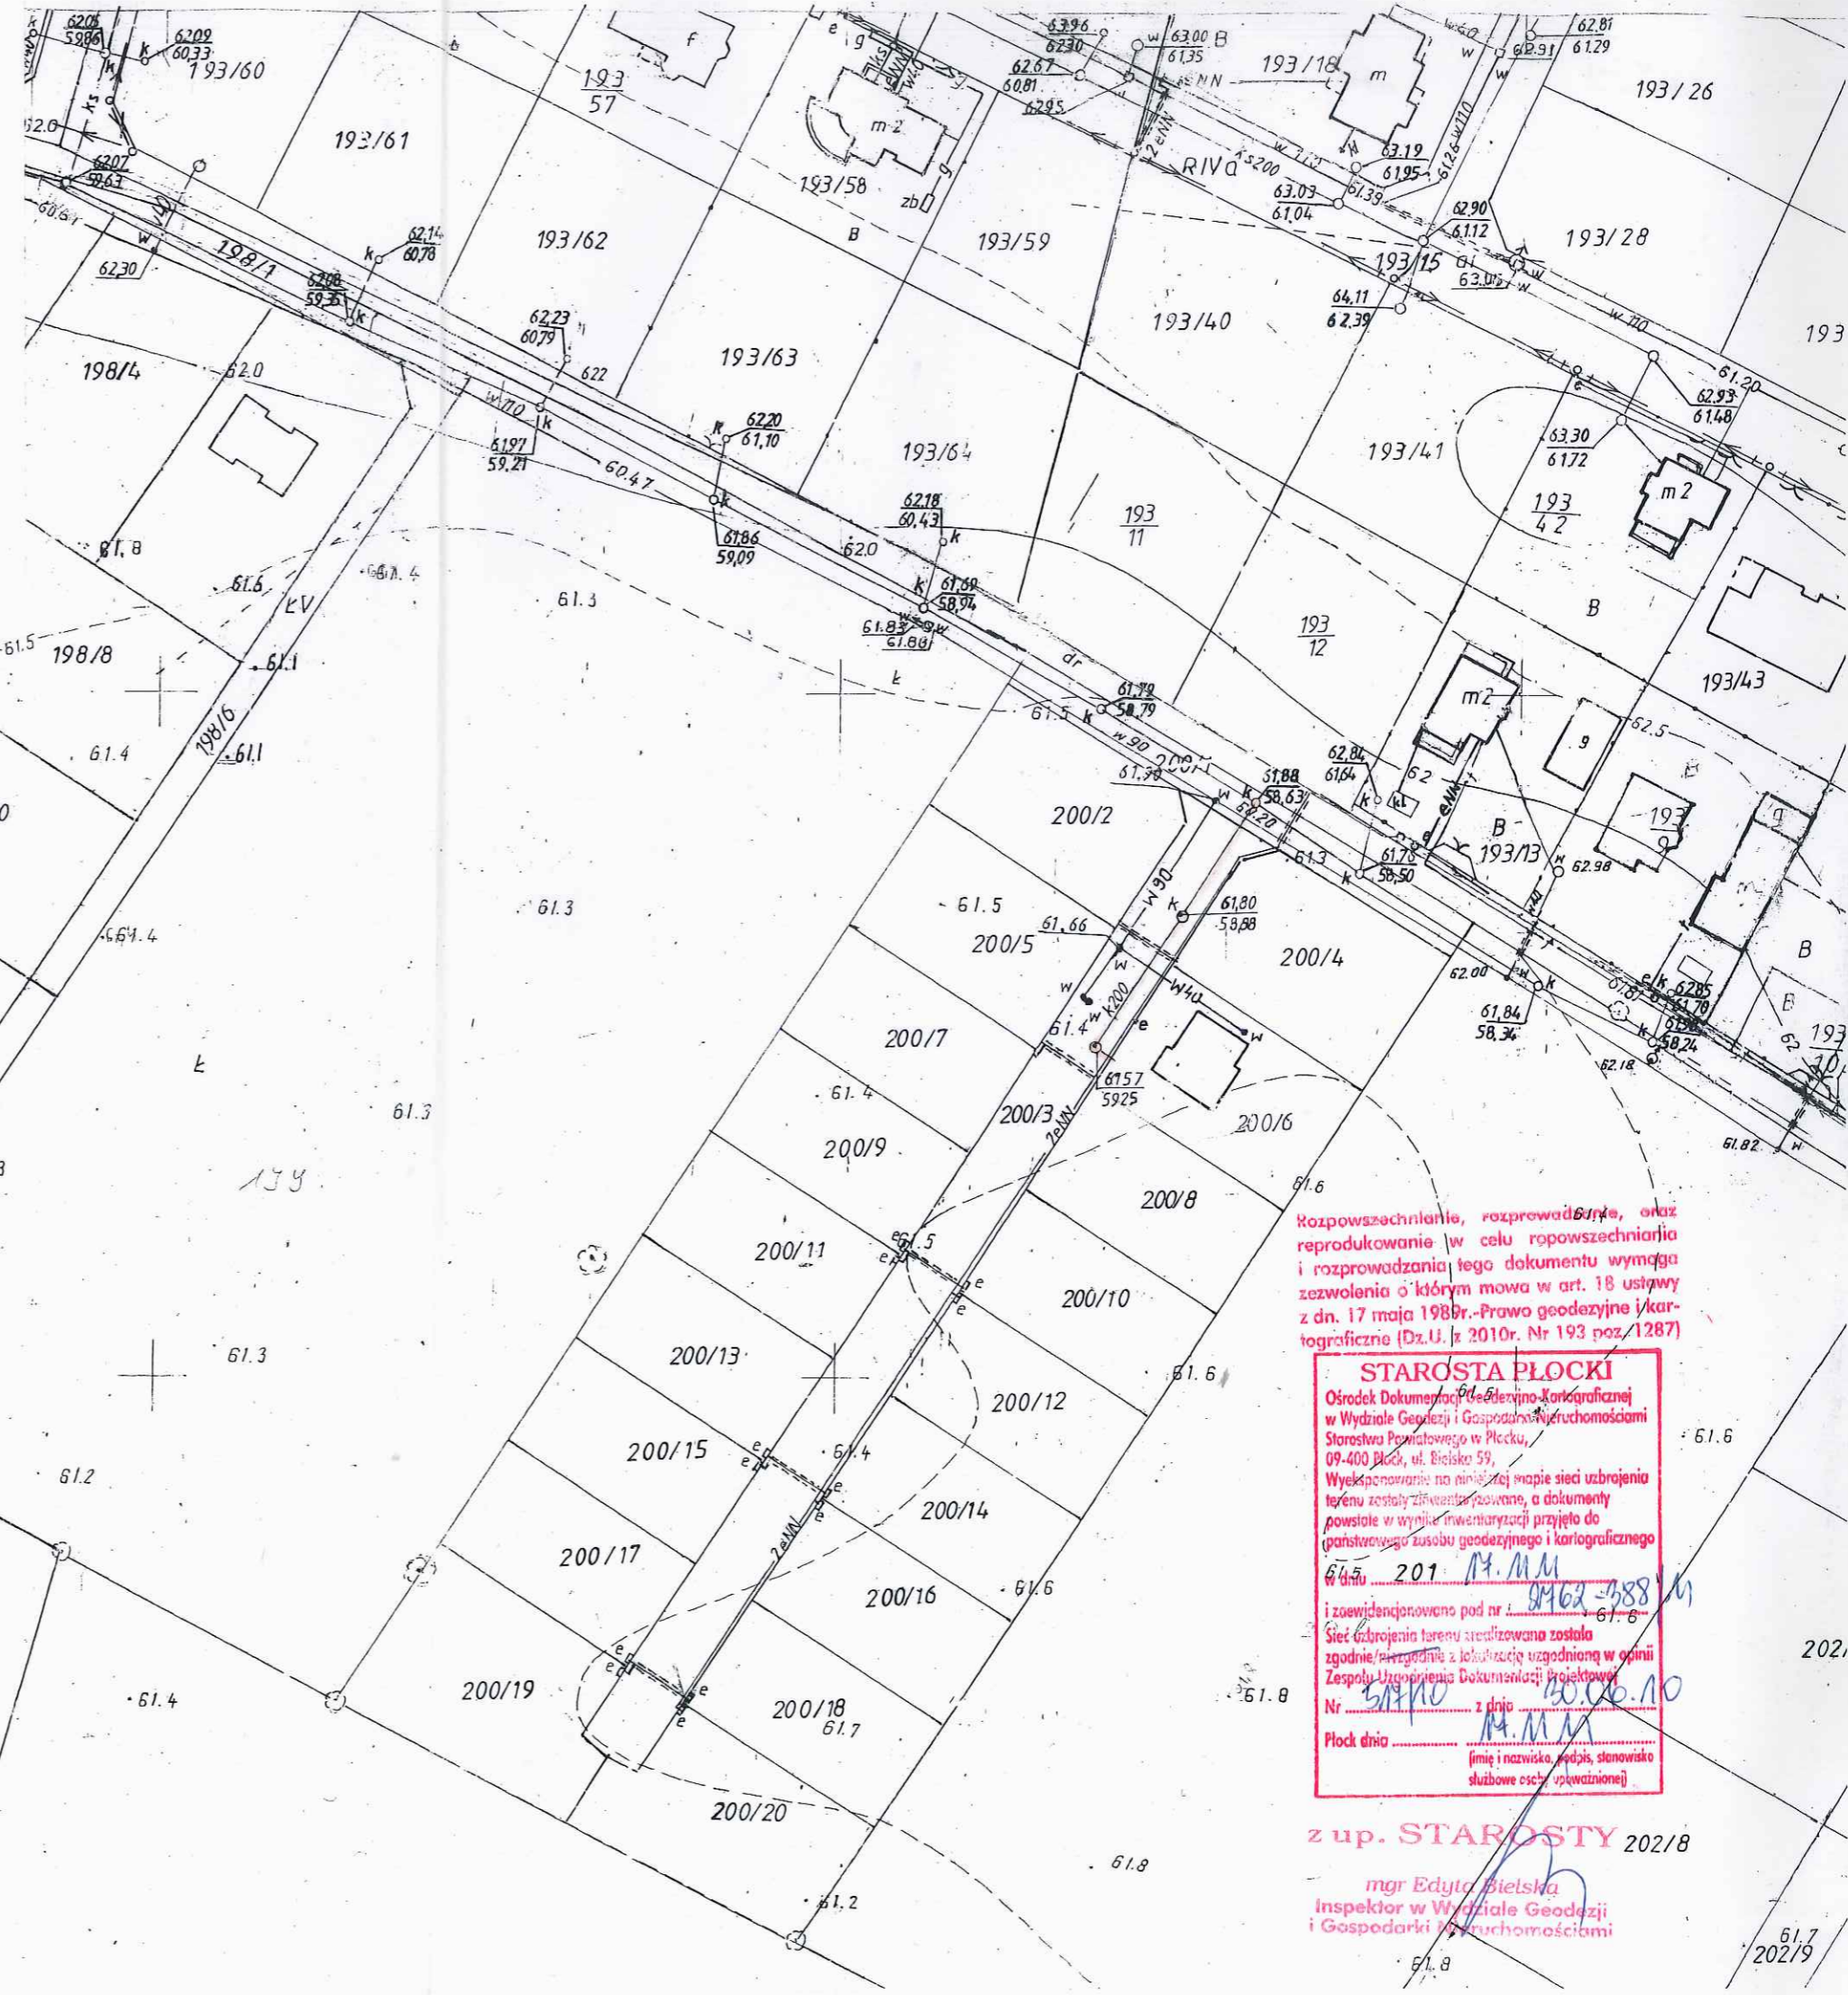

Rozpowszechnianie, rozprowadzanie, oraz reprodukcje w celu rozpowszechniania i rozprowadzania tego dokumentu wymaga zezwolenia o którym mowa w art. 18 ustawy z dn. 17 maja 1988r. - Prawo geodezyjne i kartograficzne (Dz.U. z 2010r. Nr 193 poz. 1287)

STAROSTA PŁOCKI
Ośrodek Dokumentacji Geodezyjno-Kartograficznej
w Wydziale Geodezji i Gospodarki Nieruchomościami
Starostwa Powiatowego w Płocku,
09-400 Płock, ul. Bielska 59,
Wyeksponowanie na niniejszej mapie sieci uzbrojenia
terenu zostały zifwansyzowane, a dokumenty
powstałe w wyniku inwentaryzacji przyjęto do
państwowego zasobu geodezyjnego i kartograficznego
z dnia 2011.11.07
i zewidencjonowano pod nr 9962-388
Sieć uzbrojenia terenu arealizowana została
zgodnie/uzgodniona z lokalizacją uzgodnioną w opinii
Zespołu Uzgodnienia Dokumentacji Projektowej
Nr 51710 z dnia 30.06.10
Płock dnia 2011.11.07
(imię i nazwisko, podpis, stanowisko
służbowe oraz upoważnienie)

z up. STAROSTY 202/8

mgr Edyta Bielska
inspektor w Wydziale Geodezji
i Gospodarki Nieruchomościami