

Koprowszechnianie, rozprowadzanie, oraz
reprodukcowanie w celu rozpowszechniania
i rozprowadzania tego dokumentu wymaga
zezwolenia o którym mowa w art. 18 ustawy
z dn. 17 maja 1989r.-Prawo geodezyjne i kar
tograficzne (Dz.U. z 2010r. Nr 193 poz. 1207)

LEGENDA:

1/1

w

101/102

101/102

- PROJ. BUDYNEK ŚWIETLICY WIEJSKIEJ

- PROJ. PRZYŁĄCZE WODOCIĄGOWE PEd $\varnothing$ 40
L=35,4m i=1,7%- WG ODRĘBNEGO OPRACOWANIA

- PROJ. PRZYKANALIK KANALIZACJI SANITARNEJ PVC $\varnothing$ 160
L=11,1m i=9,7%

- PROJ. SZAMBO SZCZELNE POJEMNOŚCI 9,0m³

- PROJ. WEWNĘTRZNA LINIA ZASILAJĄCA, KABEL YAKXS 4x35mm²
L=45,0m

- PROJ. KABEL OŚWIELENIOWY YKY 4x6mm²
L=58,5m

- PROJ. ZŁĄCZE KONTROLNO-POMIAROWE
WG ODRĘBNEGO OPRACOWANIA

- PROJ. LATARNIE OŚWIELENIOWE, PARKOWE

- PROJ. RURY OCHRONNE: SRS $\varnothing$ 50, 2xDVK $\varnothing$ 75, DWUDZIELNA AROT $\varnothing$ 160

- PROJ. MIEJSCE CZASOWEGO GROMADZENIA ODPADÓW STAŁYCH

- PROJ. POWIERZCHNIE UTWARDZONE KOSTKĄ BET. GR. 8cm

- PROJ. MIEJSCA POSTOJOWE DLA POJAZDÓW MECHANICZNYCH

- PROJ. POWIERZCHNIE UTWARDZONE KOSTKĄ BET. GR. 6cm

- OZNACZENIE PROJ. WJAZDU I WEJŚĆ

- PROJ. OGRODZENIE Z BRAMĄ WJAZDOWĄ 4,0mb I FURTką 1,0mb
WG ODRĘBNEGO OPRACOWANIA

- PROJ. POWIERZCHNIA TERENU Z PRZEZNACZENIEM NA PLAC ZABAW
WG ODRĘBNEGO OPRACOWANIA

- ISTN. HYDRANT P.POŻ.

- PROJ. NASADZENIA-ZIELEŃ NISKA

- PROJ. NASADZENIA-ZIELEŃ ŚREDNIA

- PROJ. TRAWNIK

A - H - GRANICA OPRACOWANIA I ODDZIAŁYWANIA

JT	PRACOWNIA PROJEKTOWA arch. Justyna Turlińska-Górzny ul. Miszeńska 8a 09-472 SŁUPNO tel. kom. 0 509 093 621 tel. kom. 0 605 835 076 e-mail: jt-projekt@wp.pl	RYS. NR 1
INWESTOR: ADRES:	GMINA SŁUPNO UL. MISZEWSKA 8a 09-472 SŁUPNO	
TEMAT:	BUDYNEK ŚWIETLICY WIEJSKIEJ WRAZ Z WEWNĘTRZNYMI INSTALACJAMI WOD. KAN., C.O., ELEKTROENERGETYCZNĄ N.N., ODGROMOWĄ, PRZYŁĄCZE WODOCIĄGOWE, WEWNĘTRZNA LINIA ZASILAJĄCA, INSTALACJA OŚWIELENIOWA ZEWNĘTRZNEGO, PRZYKANALIK SANITARNY ZE SZCZELNYM SZAMBE O POJ. 9m ³ , ZJAZD Z DROGI GMINNEJ DZ. NR 64/1, PARKING Z MIEJSCAMI POSTOJOWYMI	
ADRES:	BARCIKOWO, DZ. NR 59, OBRĘB NR 0001-BARCIKOWO	
NAZWA RYSUNKU:	PROJEKT ZAGOSPODAROWANIA TERENU	SKALA 1:500
PROJEKTANT ARCHITEKTURA KONSTRUKCJA	Inż. PIOTR SCHULZ Upr. bud. nr GP-KZ-7342/148/93 do projektowania w specjalności konstr.-budowlanej	01.07.2013r.
PROJEKTANT BRANŻA SANITARNA	BARBARA JAŹDŻEWSKA Upr. bud. nr GP-KZ-7342-239/93 Upr. bud. nr GP-KZ-7342-183/94 do projektowania w zakresie sieci i inst. wod.kan., co i gaz	01.07.2013r.
PROJEKTANT BRANŻA ELEKTRYCZNA	EDMUND HAPKA Upr. bud. nr UAN-KZ-7210/380/87 Upr. bud. nr UAN-KZ-720/210/89 do projektowania w zakresie sieci i inst. elektrycznych	01.07.2013r.

Przedsiębiorstwo Usług Geodezyjnych
inż. Andrzej Kozicki

09-402 Płock ul. Obrońców Płocka 11/3
tel/fax 24 266 89 24 kom. 601 314 527
e-mail: akozicki@wp.pl

Województwo
Powiat
Gmina
Miejscowość
Jednostka ewidencyjna
Obręb
Działka
Godło mapy

mazowieckie
płocki
Słupno
Proboszczewice Nowe
141912_2-Słupno-gmina wiejska
Nr 0001-Barcikowo
Nr 59
262.114.144

MAPA DO CELÓW PROJEKTOWYCH SKALA 1: 500


Układ współrzędnych prostokątnych płaskich 1965 strefa II
Układ wysokości Kronsztadt '60

Nie wykluczam istnienia w terenie
urządzeń podziemnych, nie wykazanych
na mapie, które nie zostały zgłoszone
do inwentaryzacji przed zasypianiem.

Geodeta Uprawniony


inż. Andrzej Kozicki
Nr upr. 2063

Płock, dnia 11.02.2013

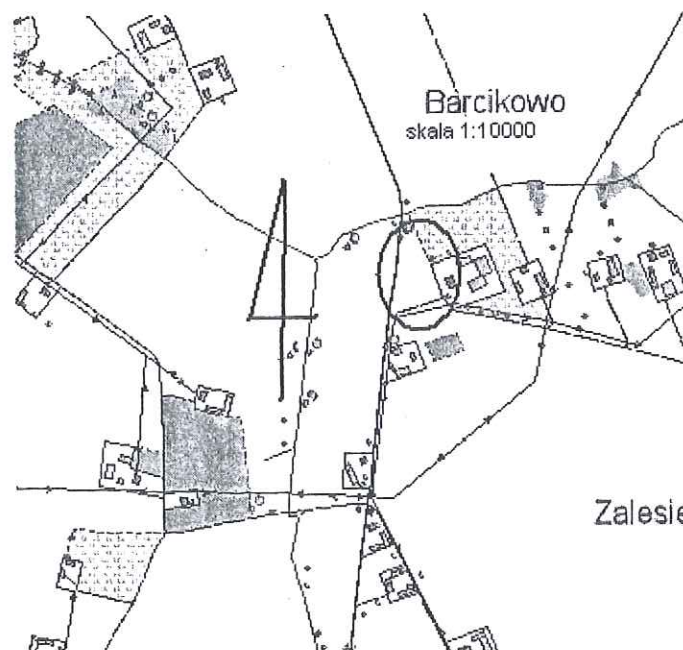

BILANS TERENU:

- PROJEKTOWANA POWIERZCHNIA ZABUDOWY:	126,02m ² — 2,13%
- PROJEKTOWANA POWIERZCHNIA UTWARDZEŃ:	935,52m ² — 15,86%
- POWIERZCHNIA TERENU BIOLOGICZNIE CZYNNA:	4838,46m ² — 82,01%
RAZEM POWIERZCHNIA DZIAŁKI NR 59:	5900,00m²

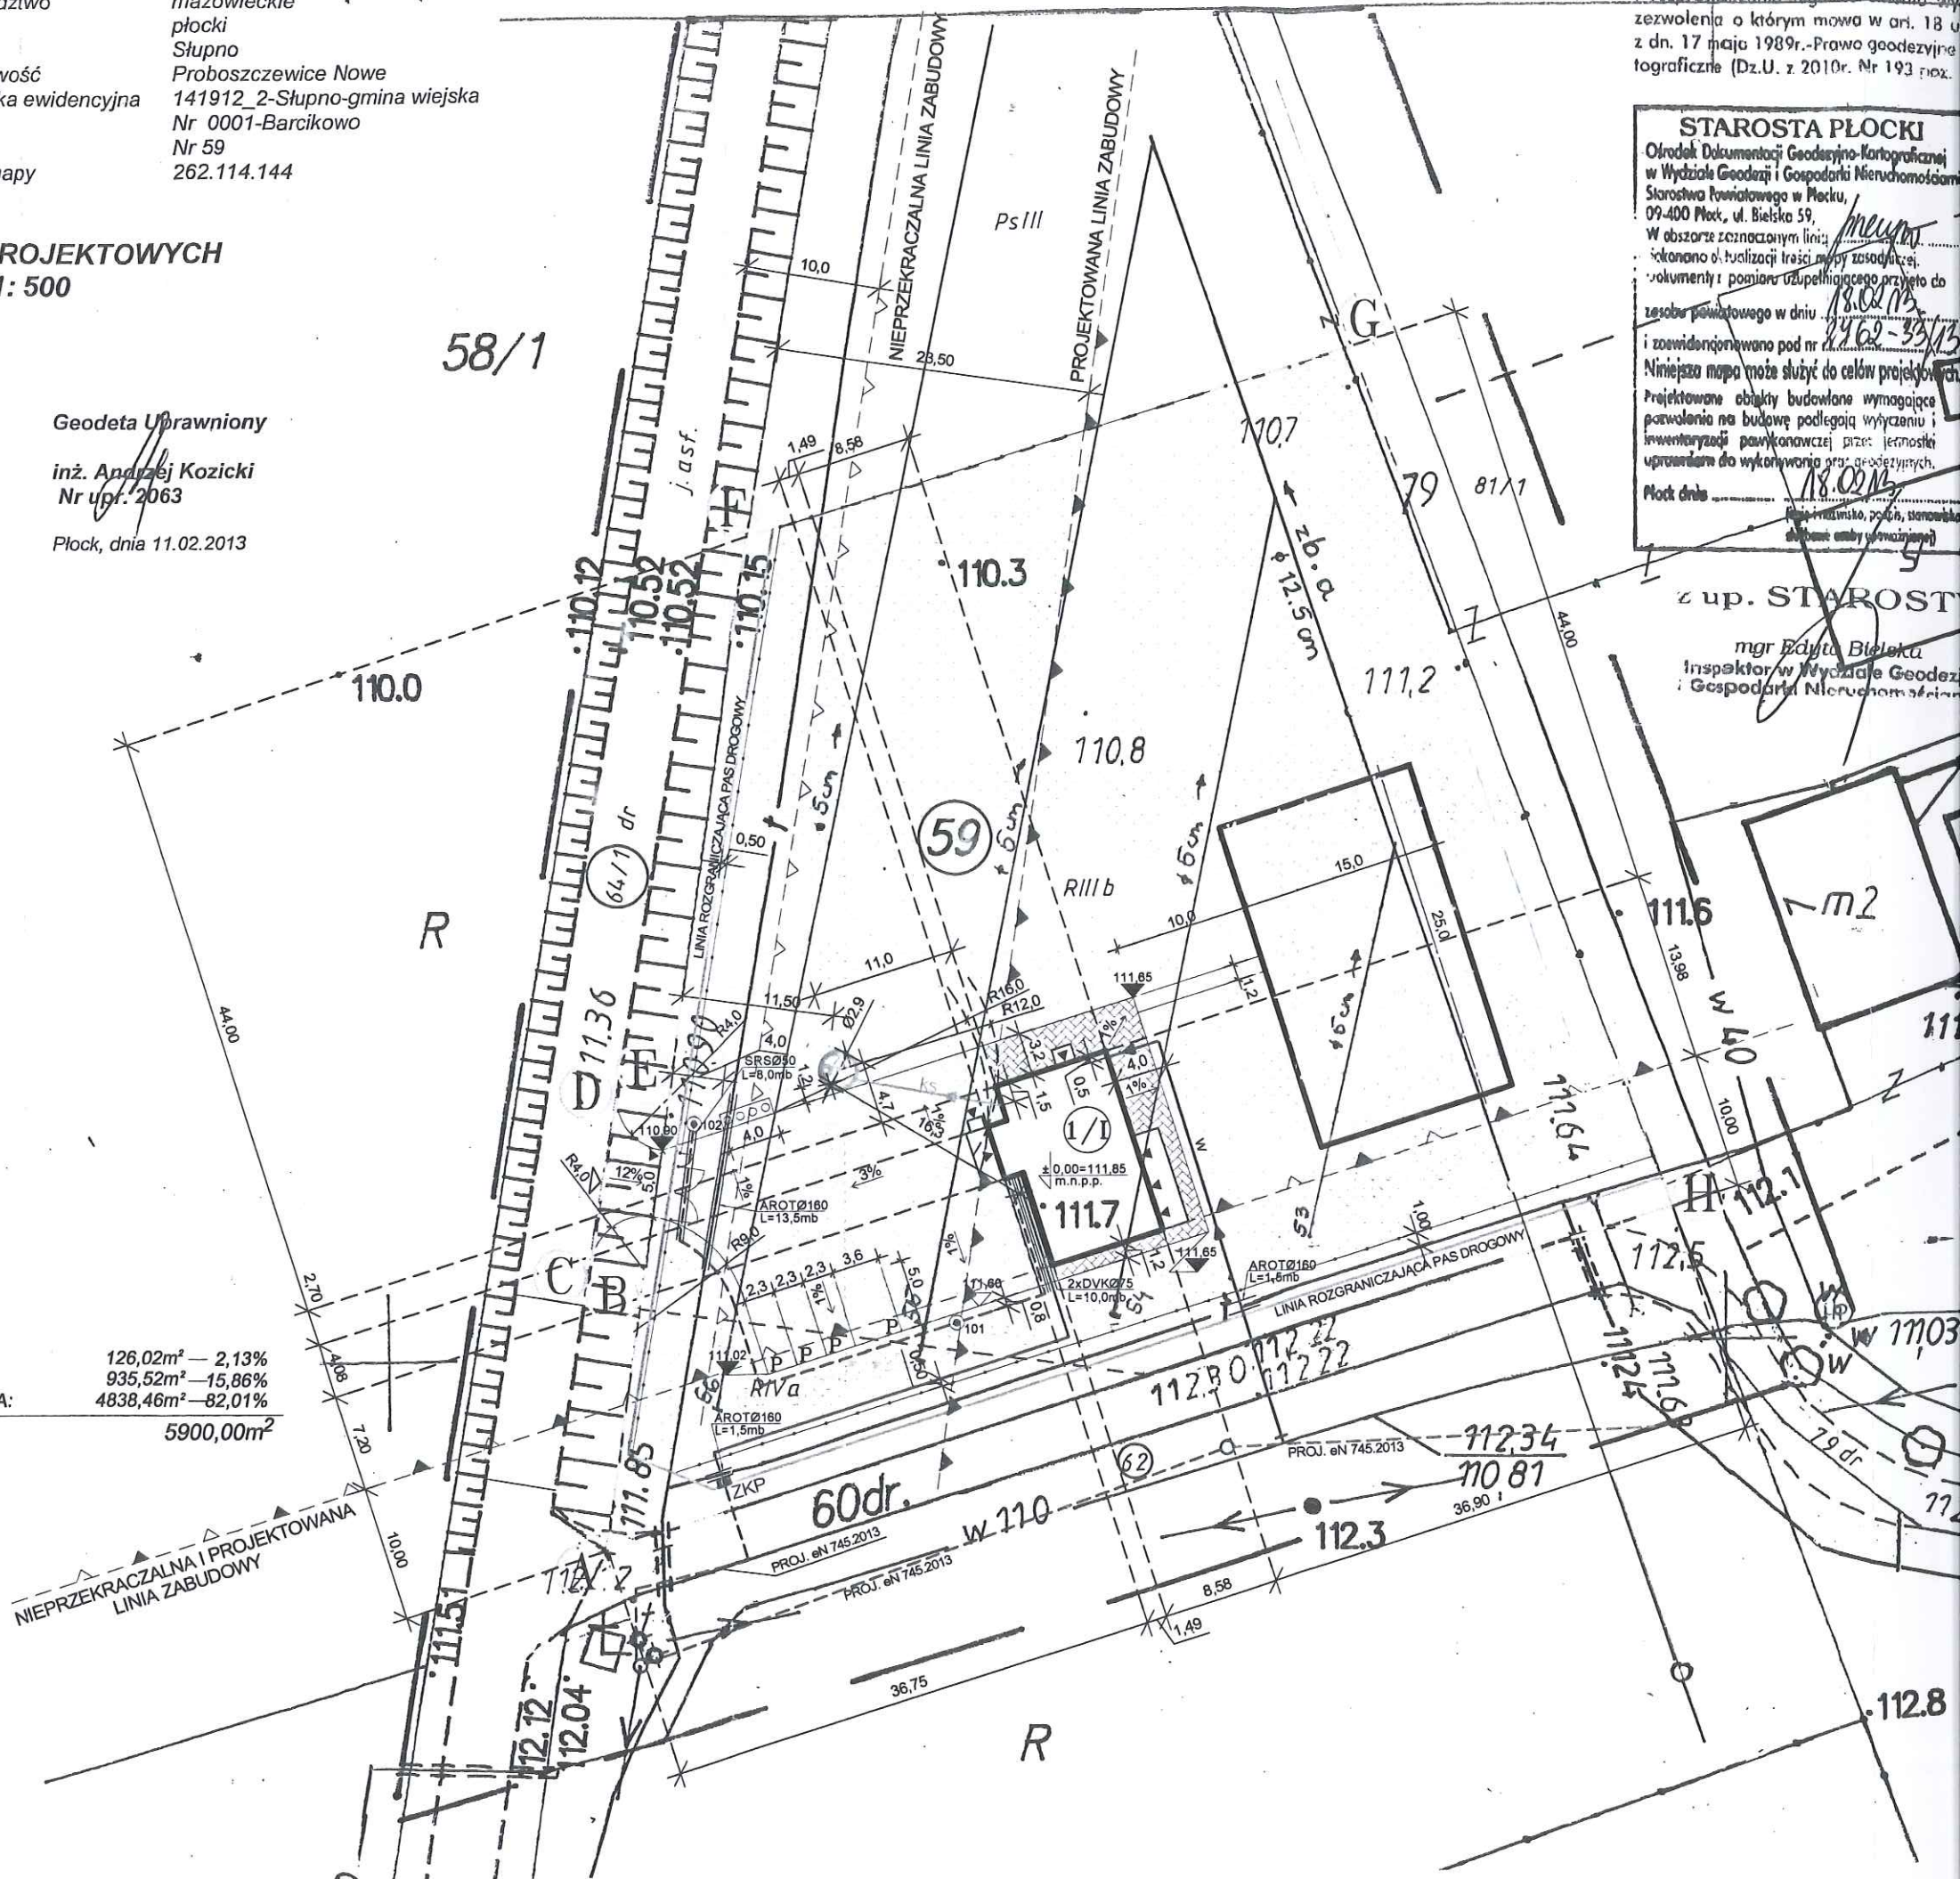

STAROSTA PŁOCKI

Ośrodek Dokumentacji Geodezyjno-Kartograficznej
w Wydziale Geodezji i Gospodarki Nieruchomościami
Starostwa Powiatowego w Płocku,
09-400 Płock, ul. Bielska 59,
W obszarze oznaczonym linią
zakończono o: fuzji trasy mapy zasadniczej
dokumenty i pomiar uzupełniający przyjęto do
zespołu powiatowego w dniu 18.02.13
i zoswidonowano pod nr 2462-33/13
Niniejsza mapa może służyć do celów projektowych.
Projektowane obiekty budowlane wymagające
pozwolenia na budowę podlegają wytyczeniu i
inwentaryzacji powykonawczej przez jednostki
uprawnione do wykonywania prac geodezyjnych.
Płock dnia 18.02.13

z up. STAROSTA

mgr Edyta Bielecka
Inspektor w Wydziale Geodezji
i Gospodarki Nieruchomościami

Wice Nowe
Słupno-gmina wiejska
Barcikowo

Koprowszczyzna, rozpraszanie, oraz
reprodukcje w celu rozpowszechniania
i rozprowadzania tego dokumentu wymaga
zezwolenia o którym mowa w art. 18 ustawy
z dn. 17 maja 1989r. - Prawo geodezyjne i kar-
tograficzne (Dz.U. z 2010r. Nr 193 poz. 1237)

LEGENDA:

- 1/1 - PROJ. BUDYNEK ŚWIE TLICY WIEJSKIEJ
- W - PROJ. PRZYŁĄCZE WODOCIĄGOWE PEde Ø40
L=35,4m i=1,7%- WG ODRĘBNEGO OPRACOWANIA
- KS - PROJ. PRZYKANALIK KANALIZACJI SANITARNEJ PVC Ø160
L=11,1m i=9,7%
- 57D - PROJ. SZAMBO SZCZELNE POJEMNOŚCI 9,0m³
- W - PROJ. WEWNĘTRZNA LINIA ZASILAJĄCA, KABEL YAKXS 4x35mm²
L=45,0m
- W - PROJ. KABEL OŚWIE TLINIOWY YKY 4x6mm²
L=58,5m
- W - PROJ. ZŁĄCZE KONTROLNO-POMIAROWE
WG ODRĘBNEGO OPRACOWANIA
- 101/102 - PROJ. LATARNIE OŚWIE TLINIOWE, PARKOWE
- W - PROJ. RURY OCHRONNE: SRSØ50,2xDVKØ75,DWUDZIELNA AROTØ160
- W - PROJ. MIEJSCE CZASOWEGO GROMADZENIA ODPADÓW STAŁYCH
- W - PROJ. POWIERZCHNIE UTWARDZONE KOSTKĄ BET. GR. 8cm
- P - PROJ. MIEJSKA POSTOJOWE DLA POJAZDÓW MECHANICZNYCH
- W - PROJ. POWIERZCHNIE UTWARDZONE KOSTKĄ BET. GR. 6cm
- W - OZNACZENIE PROJ. WJAZDU I WEJŚĆ
- W - PROJ. OGRODZENIE Z BRAMĄ WJAZDOWĄ 4,0mb I FURTKĄ 1,0mb
WG ODRĘBNEGO OPRACOWANIA
- W - PROJ. POWIERZCHNIA TERENU Z PRZEZNACZENIEM NA PLAC ZABAW
WG ODRĘBNEGO OPRACOWANIA
- HP - ISTN. HYDRANT P.POŻ.
- W - PROJ. NASADZENIA-ZIELEŃ NISKA
- W - PROJ. NASADZENIA-ZIELEŃ ŚREDNIA
- W - PROJ. TRAWNIK

STAROSTA PŁOCKI

Ofis Dokumentacji Geodezyjno-Kartograficznej
w Wydziale Geodezji i Gospodarki Nieruchomościami
Starostwa Powiatowego w Płocku,
09-400 Płock, ul. Bielska 59.

W obszarze oznaczonym linią
ikonami o funkcjach traści mapy zasady
dokumenty i pomiaru uzupełniającego przyjęto do
zestawu powiatowego w dniu 18.02.13

Niniejsza mapa może służyć do celów projektowych.

Projektowane obiekty budowlane wymagające
pozwolenia na budowę podlegają wytyczeniu i
inwentaryzacji powykonawczej przez jednostki
uprawnione do wykonywania prac geodezyjnych.

Płock dnia 18.02.13

mgr Edyta Bielecka
Inspektor w Wydziale Geodezji
i Gospodarki Nieruchomościami

z up. STAROSTY

mgr Edyta Bielecka
Inspektor w Wydziale Geodezji
i Gospodarki Nieruchomościami

(A)-(H)-GRANICA OPRACOWANIA I ODDZIAŁYWANIA

Stwierdzam zgodność
z oryginałem

Zaświadczenie
04.11.2013r.

LEGENDA:

- A - D - Proj. przebudowa istn. zbieracza drenarskiego
- X - Istn. odcinki rurociągów drenarskich do likwidacji
- A 111,20 - Proj. studzienka rewizyjna - osadnikowa
110,00

		PRACOWNIA PROJEKTÓW architektura ♦ konstrukcje ♦ instalacje	
Tel./Fax (52) 397-29-19		89-600 Chojnice ul. Młyńska 4	
Nazwa i miejsce inwestycji Przebudowa drenazu w związku z budową budynku świetlicy oraz placu zabaw na działce nr geod. 58, zlokalizowanej w Barcikowie, gmina Słupno		Projektant tech. BARBARA JAŻDŻEWSKA upr. do proj. i kierowania robotami w zakr. sieci i inst. w-k.c.o. i gaz. nr. upr. GP-KZ 7342/239/93, GP-KZ 7342/183/94	
Przedmiot Projekt zagospodarowania terenu		Podpis 	
Stadium: Brans:	Projekt tech. Sanitarna	Data: 04.11.2013r.	Skala: 1:500 Nr rys. 1

09-402 Płock ul. Obrońców Płocka 11/3
tel/fax 24 266 89 24 kom. 601 314 527
e-mail: akozicki@wp.pl

Województwo
Powiat
Gmina
Miejscowość
Jednostka ew.
Obręb
Działka
Godło mapy

mazowieckie
płocki
Słupno
Proboszczewice Nowe
141912_2-Słupno-gmina wiejska
Nr 0001-Barcikowo
Nr 59
262.114.144

Kopyprowadzenie, rozprowadzanie, oraz
reprodukcje w celu rozpowszechniania
i rozprowadzania tego dokumentu wymaga
zezwolenia na którym mowa w art. 18 ustawy
z dn. 17 maja 1989r. -Prawo geodezyjne i kar-
tograficzne (Dz.U. z 2010r. Nr 193 poz. 1237)

PS li

Układ współrzędnych prostokątnych płaskich 1965 strefa II
Układ wysokości Kronsztadt '60

*Nie wykluczam istnienia w terenie
urządzeń podziemnych, nie wykazanych
na mapie, które nie zostały zgłoszone
do inwentaryzacji przed zasypaniem.*

Geodeta Uprawniony
inż. Andrzej Kozicki
Nr upr. 2063

Płock, dnia 11.02.2013

STAROSTA PŁOCKI

Ośrodek Dokumentacji Geodezyjno-Kartograficznej
w Wydziale Geodezji i Gospodarki Nieruchomościami
Starostwa Powiatowego w Plesku,
09-400 Plesk, ul. Bielska 59, *hnam*

W obszarze oznaczonym linią
 wykonano odczytywanie treści mapy zasadniczej.
 Dokumenty i pomiar uzupełniającego przyjęto do

i zaowidencjonowano pod nr 8262-33/1
Niniejsza mapa może służyć do celów projektowych

Projektowane obiekty budowane wymagające
pozwolenia na budowę podlegają wytyczeniu i
inventaryzacji państwowej przez jednostki
uprawnione do wykonywania robót geodezyjnych.


z up. STAROSTY


mgr Edyta Bielecka
Inspektor w Wydziale Geodezji
i Gospodarki Nieruchomościami



BILANS TERENU:

- PROJEKTOWANA POWIERZCHNIA ZABUDOWY:
- PROJEKTOWANA POWIERZCHNIA UTWARDZEŃ:
- POWIERZCHNIA TERENU BIOLOGICZNIE CZYNNA:

RAZEM POWIERZCHNIA DZIAŁKI NR 59:

126,02m ² — 2,13%
935,52m ² — 15,86%
4838,46m ² — 82,01%
5900,00m ²

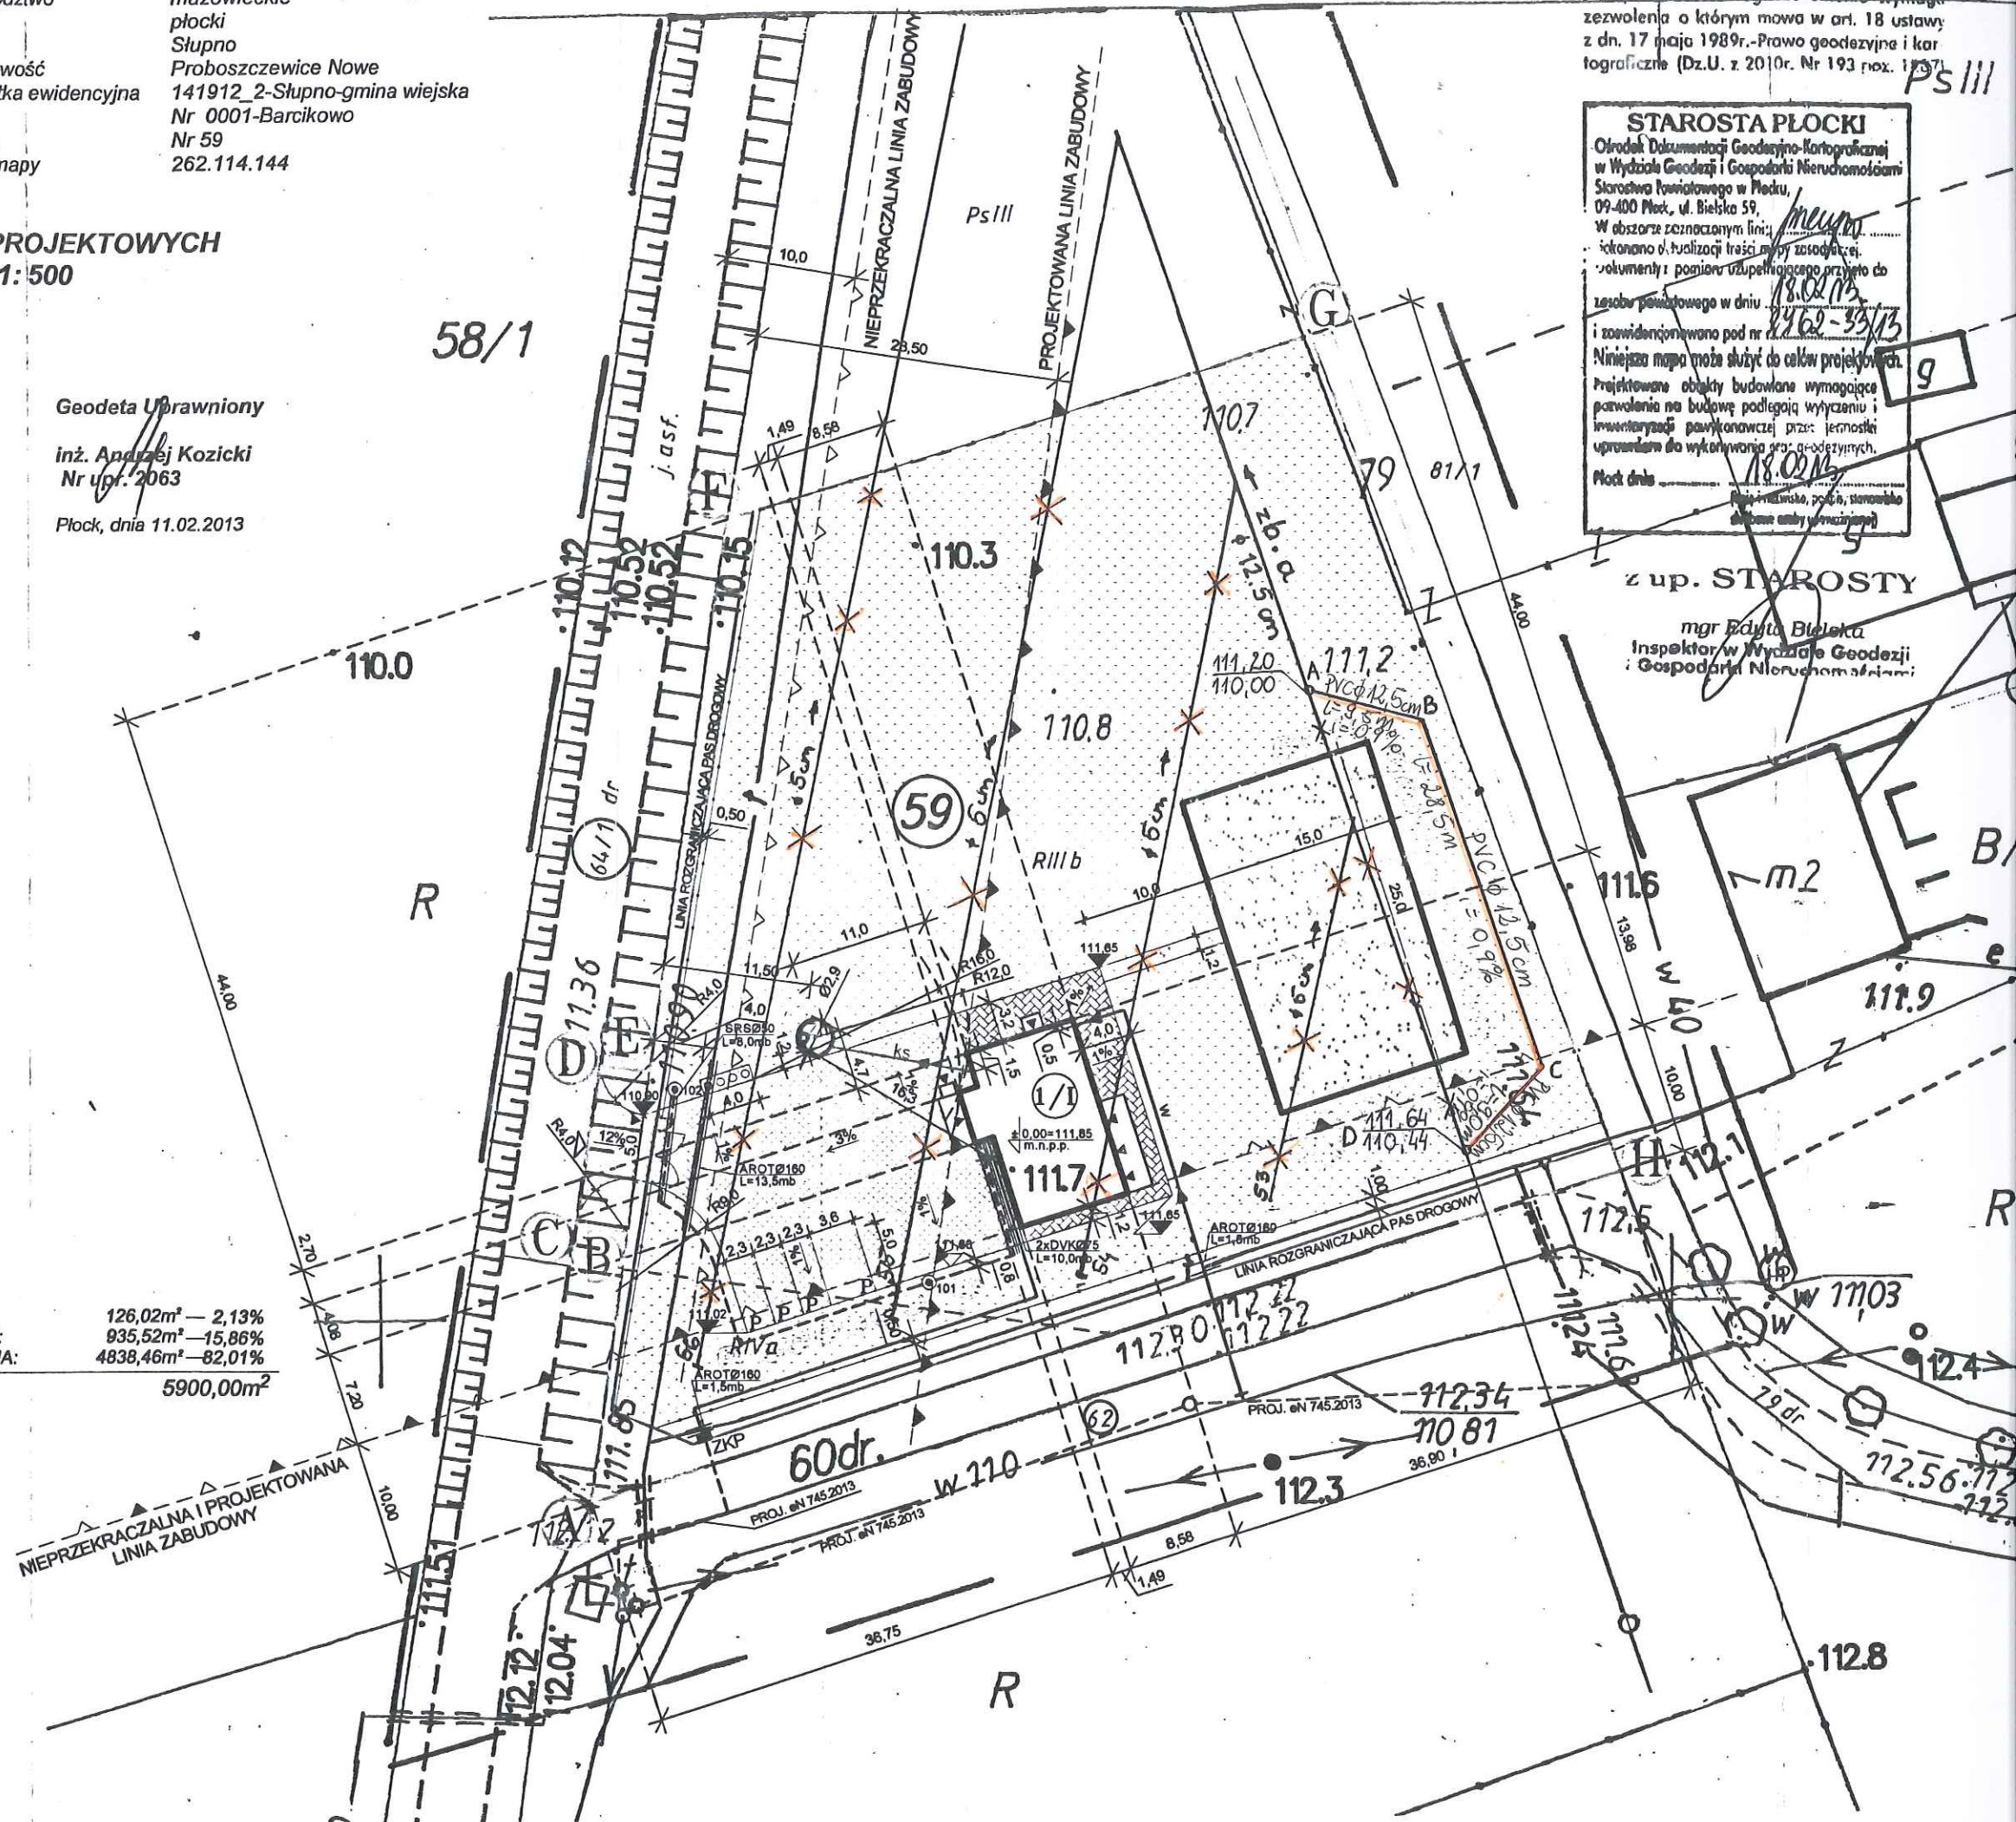

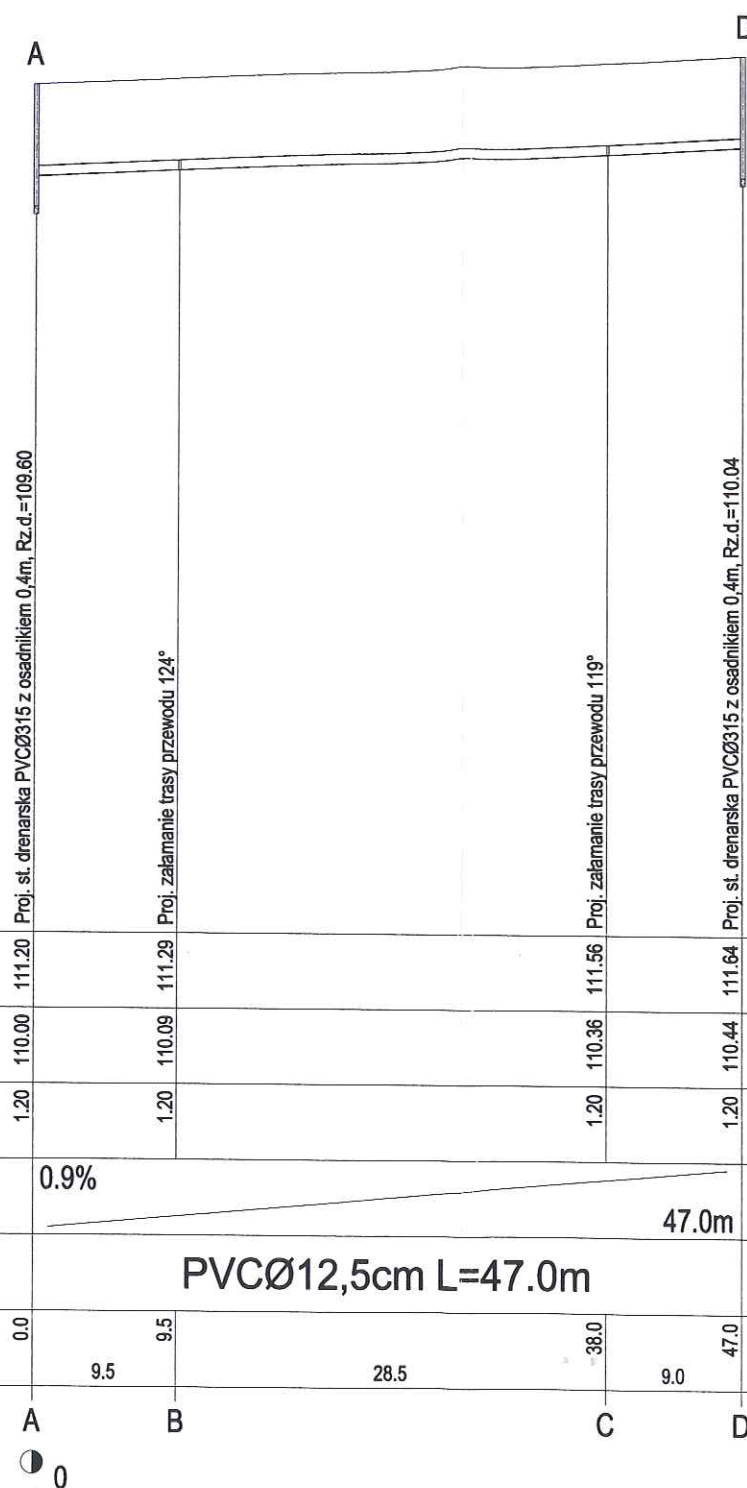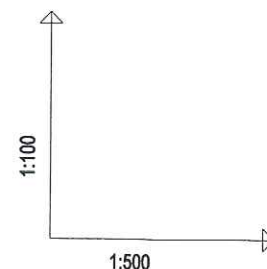

POZIOM PORÓWNAWCZY 100.00 m n.p.m.

RZĘDNA TERENU ISTN.		111.20	111.29		111.56	111.64
RZĘDNA DNA KANAŁU		110.00	110.09		110.36	110.44
ZAGŁĘBIENIE DNA KANAŁU		1.20	1.20		1.20	1.20
SPADKI, DŁUGOŚCI		0.9%  47.0m				
ŚREDNICA, MATERIAŁ		PVCØ12,5cm L=47.0m				
ODLEGŁOŚCI		0.0	9.5	28.5	38.0	47.0
HEKTOMETRY		A	B		C	D

0

PROFIL PRZEBUDOWY ISTN. ZBIERACZA SKALA 1 : $\frac{100}{500}$

 PRACOWNIA PROJEKTÓW architektura ♦ konstrukcje ♦ instalacje Tel./Fax (52) 397-29-19 89-600 Chojnice ul. Młyńska 4	
Nazwa i miejsce inwestycji Przebudowa drenazu w związku z budową budynku świetlicy oraz placu zabaw na działce nr geod. 59, zlokalizowanej w Barcikowie, gmina Słupno	Projektant: tech. BARBARA JAŹDZEWSKA upr. do proj. i kierowania robotami w zakr. sieci i inst. w k.c.o. i gaz. nr. upr. GP-KZ 7342/239/93, GP-KZ 7342/181/94
Przedmiot: Profil przebudowy istn. zbieracza	Podpis: 
Stadium: Branża:	Data: 04.11.2013r.
Projekt tech. Sanitarna	Skala: $1: \frac{100}{500}$
	Nr rys. 2